



Nota:
Le Parcelleiro a été obtenu par
Digitalisation du Plan Cadastral

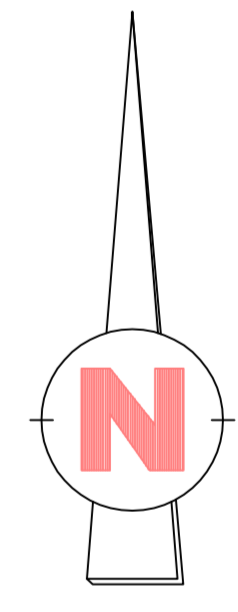

DEPARTEMENT DE LA MOSELLE
COMMUNE DE
KEDANGE-SUR-CANNER

*****Réseaux d'Assainissement***
Plan de Récolement**

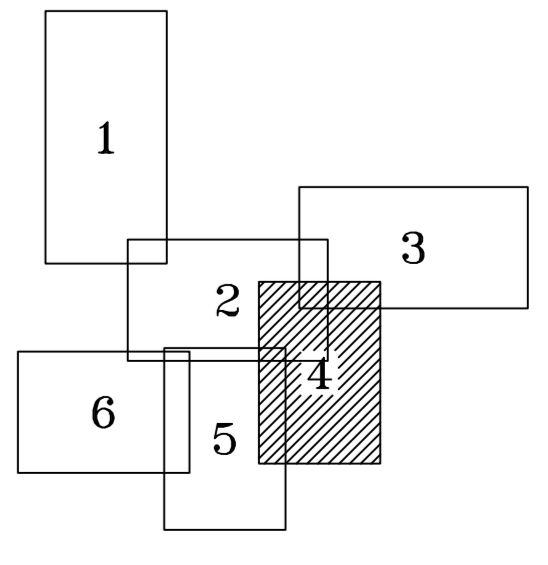

Echelle : 1/500

**** SARL Edouard KLOCZKO ****
GEOMETRES-EXPERTS OGE n°9908
Edouard KLOCZKO, Géomètre Expert - numéro d'inscription: 4353

Cabinet principal:
B.P. 6 - 51, Rue du Général LECLERC
54540 TROQUEVILLE
Tél: 03.82.21.27.45 Fax: 03.82.21.27.72
kloczko@wanadoo.fr

Cabinet secondaire:
B.P. 37 - 51, Grand Rue
57450 FAREBERSVILLER
Tél: 03.82.21.41.00 Fax: 03.82.21.41.43
for.kloczko@libertysurf.fr

Permanence:
B.P. 30064 - 58, Rue de France
57208 SARRÈGEMINES CEDEX
Tél: 03.87.88.65.32 Fax: 03.87.28.73.36

Coordonnées Planimétriques:
LAMBERT I
Nivellement IGN
(Altitudes Normales)

DATE : Octobre 2007
N° Dossier : 2007-194
N° Info : 07194