




DEPARTEMENT DE LA MOSELLE

COMMUNE DE
KEDANGE-SUR-CANNER

*****Réseaux d'Assainissement*****
Plan de Récolement

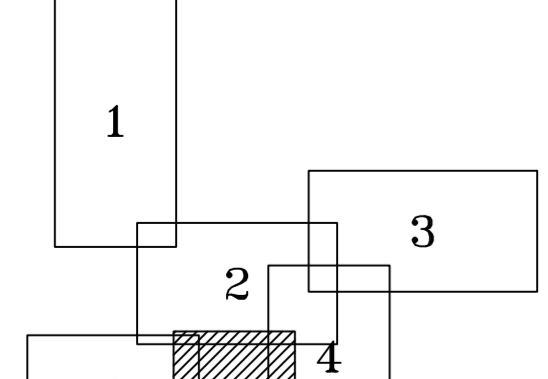

Echelle : 1/500

**** SARL Edouard KLOCZKO ****
GEOMETRES-EXPERTS OGE n°99808
Edouard KLOCZKO, Géomètre Expert - numéro d'inscription: 4353

Cabinet principal:
B.P.6 - 51, Rue de l'Industrie LÉCLERC
54640 TROQUEGNEUX
TÉL: 03.83.21.27.45 Fax: 03.83.21.27.72
kloczko.luc @libertysurf.fr

Cabinet secondaire:
B.P.37 - 57001 Grand Rue
57450 FAREBERSVILLER
TÉL: 03.87.85.45.50 Fax: 03.87.85.44.43
for.kloczko @libertysurf.fr

Permanence:
B.P.3064 - 39, Rue de France
57205 SARRÉGUIMINES CEDEX
TÉL: 03.87.85.45.31 Fax: 03.87.85.75.36

Coordonnées Planimétriques:
LAMBERT I
Nivellement IGN
(Altitudes Normales)

DATE : Octobre 2007
N° Dossier : 2007-194
N° Info : 07194

Nota:
Le Parcelsaire a été obtenu par
Digitalisation du Plan Cadastre

