DEPARTEMENT DE LA MOSELLE

COMMUNE DE KEDANGE-SUR-CANNER

Réseaux d'Assainissement

Plan de Récolement

Echelle : 1/500

** SARL Edouard KLOCZKO **
GEOMETRES-EXPERTS OGE n°99608
Edouard KLOCZKO, Géomètre Expert-numéro d'inscription: 4353

Cabinet principal:
B.P.6 - 51, Rue du Général LECLERC
54640 TUCQUEGNIEUX
Tél: 03.82.21.27.45 Fax: 03.82.21.27.72
kloczko.luc @libertysurf.fr

Cabinet secondaire:
B.P.37 - 23b, Grand Rue
57450 FAREBERSVILLER
Tél:03.87.89.64.50 Fax:03.87.89.64.83
far.kloczko @libertysurf.fr

Permanence:
B.P.30604 - 39, Rue de France
57206 SARREGUEMINES CEDEX
Tél:03.87.98.65.32 Fax:03.87.28.73.36

Coordonnées Planimétriques:
LAMBERT I
Nivellement IGN
(Altitudes Normales)

DATE : Octobre 2007
N° Dossier : 2007-194
N° Info : 07194
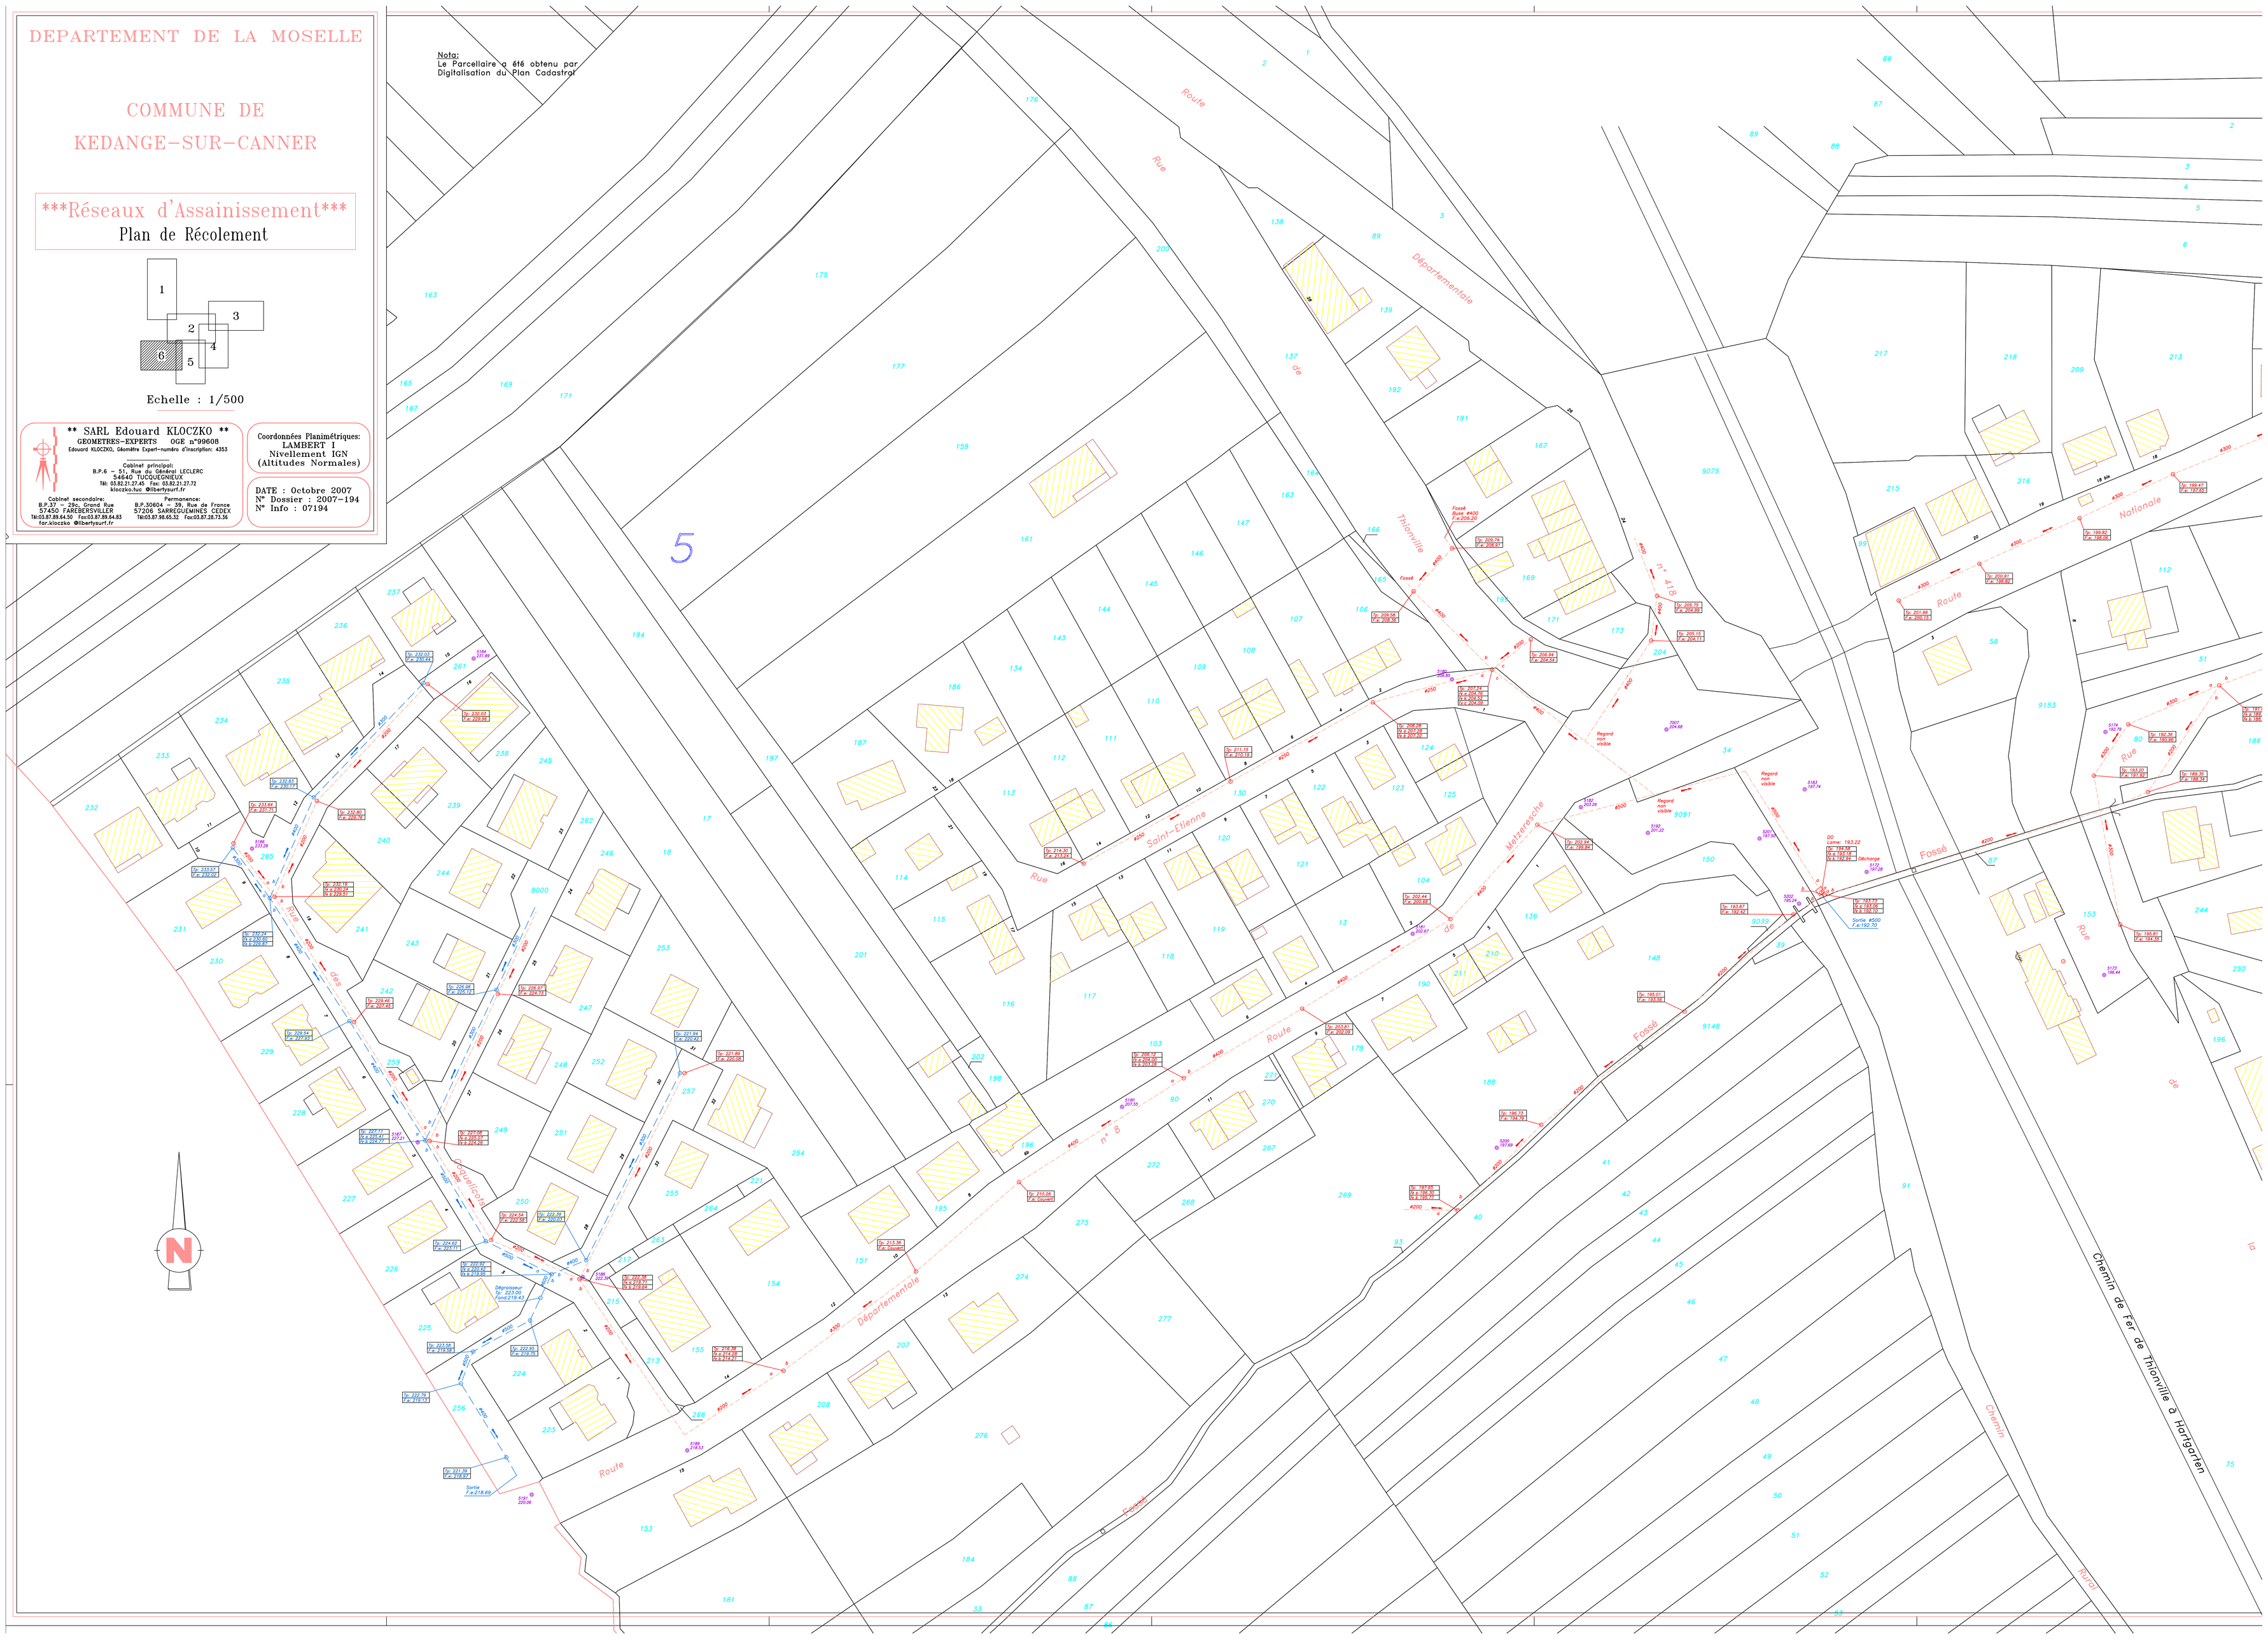
Nota:
Le Parcellaire a été obtenu par Digitalisation du Plan Cadastral